


薛城水上通讯调度指挥中心竣工图
3844.525-522.075



2000国家大地坐标系
1985高程基准
中央子午线117度
2025年7月绘制成图

1:500

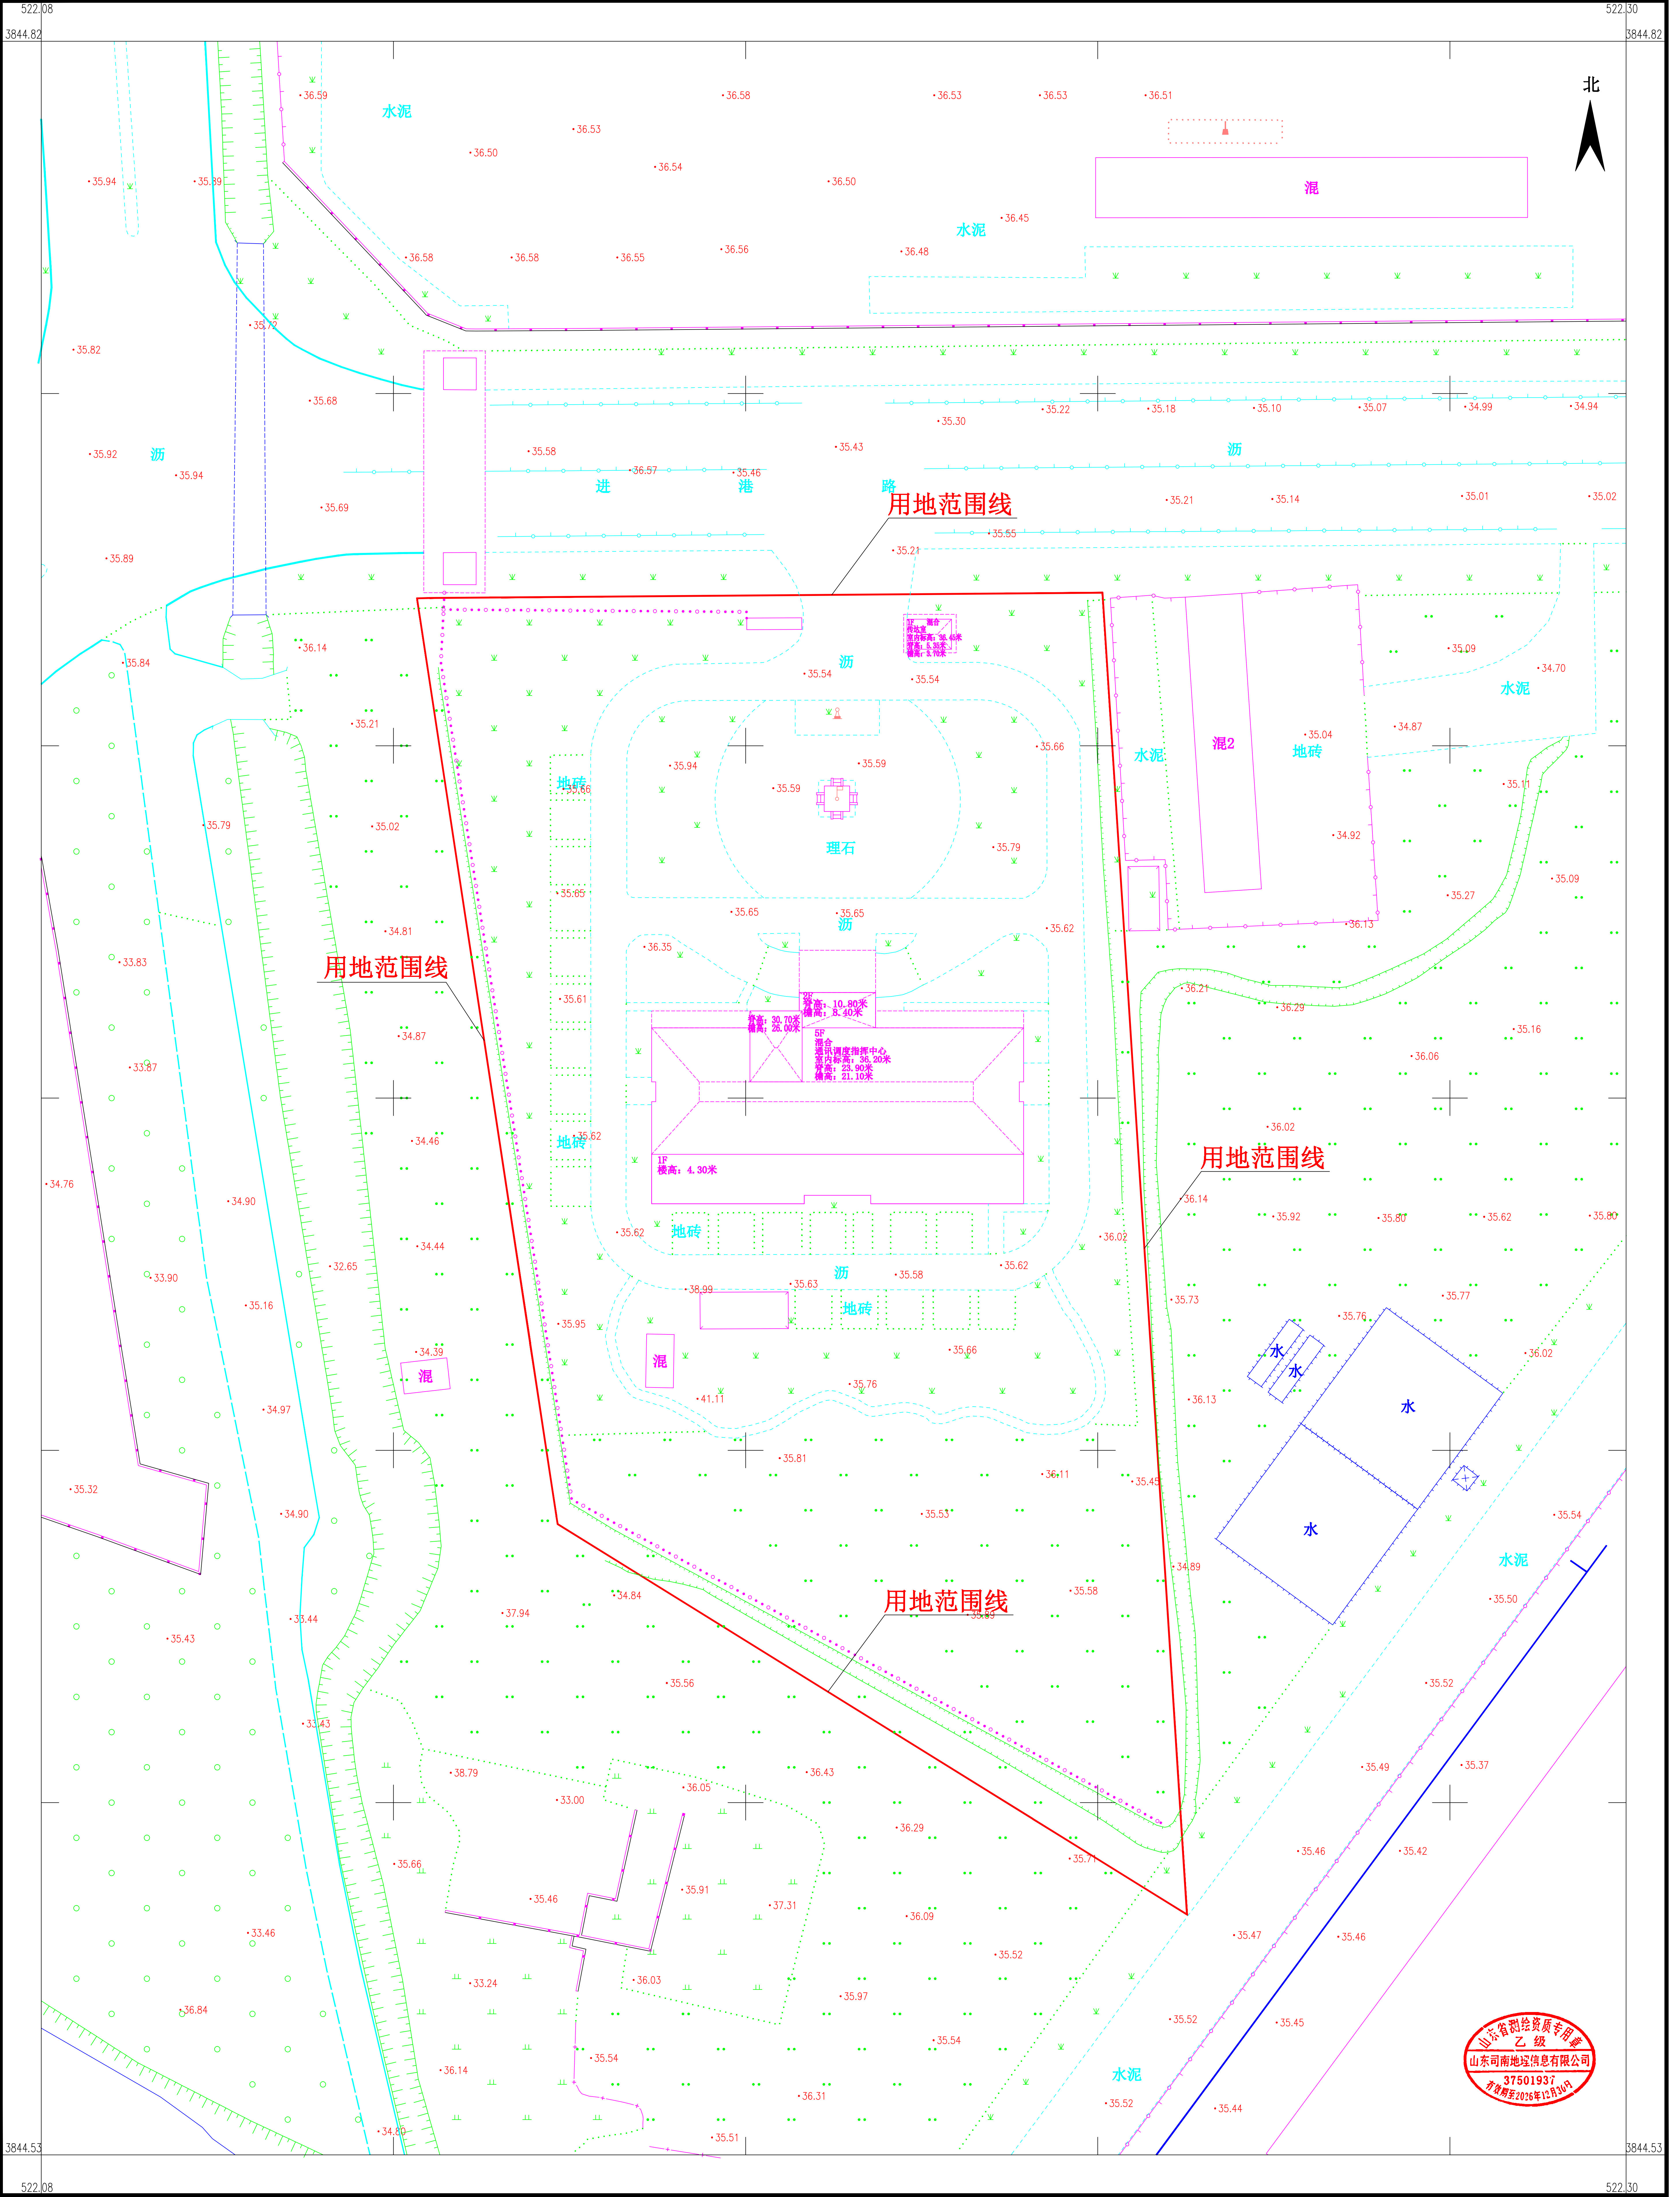