


# 数字化新能源综合服务体项目竣工图

3849.916-528.564

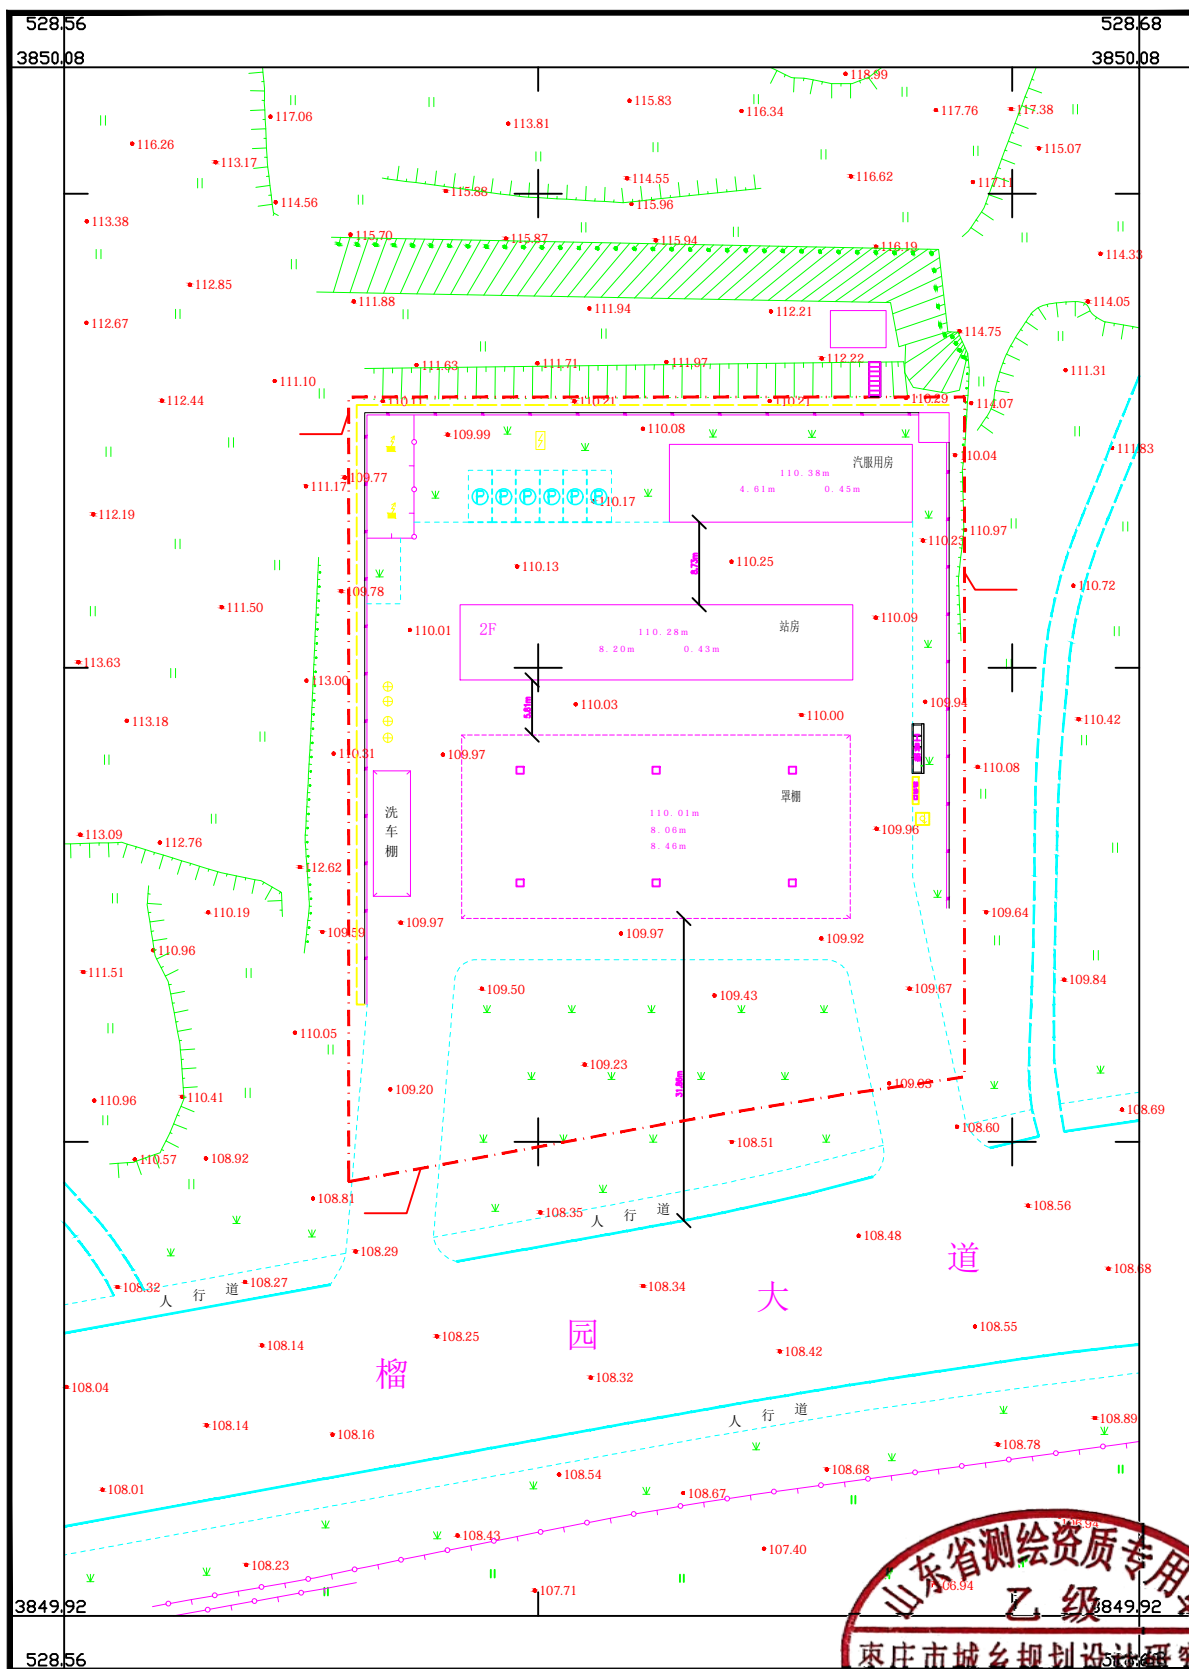

枣庄市城乡规划设计研究院

2000国家大地坐标系  
1985国家高程基准, 等高距为1m  
GB/T20257.1-2017国家基本比例尺地图图式  
2026年2月数字化成图

1:500

附注: 测量员: 戚继宇 绘图员: 刘国平 审核员: 刘宗林

