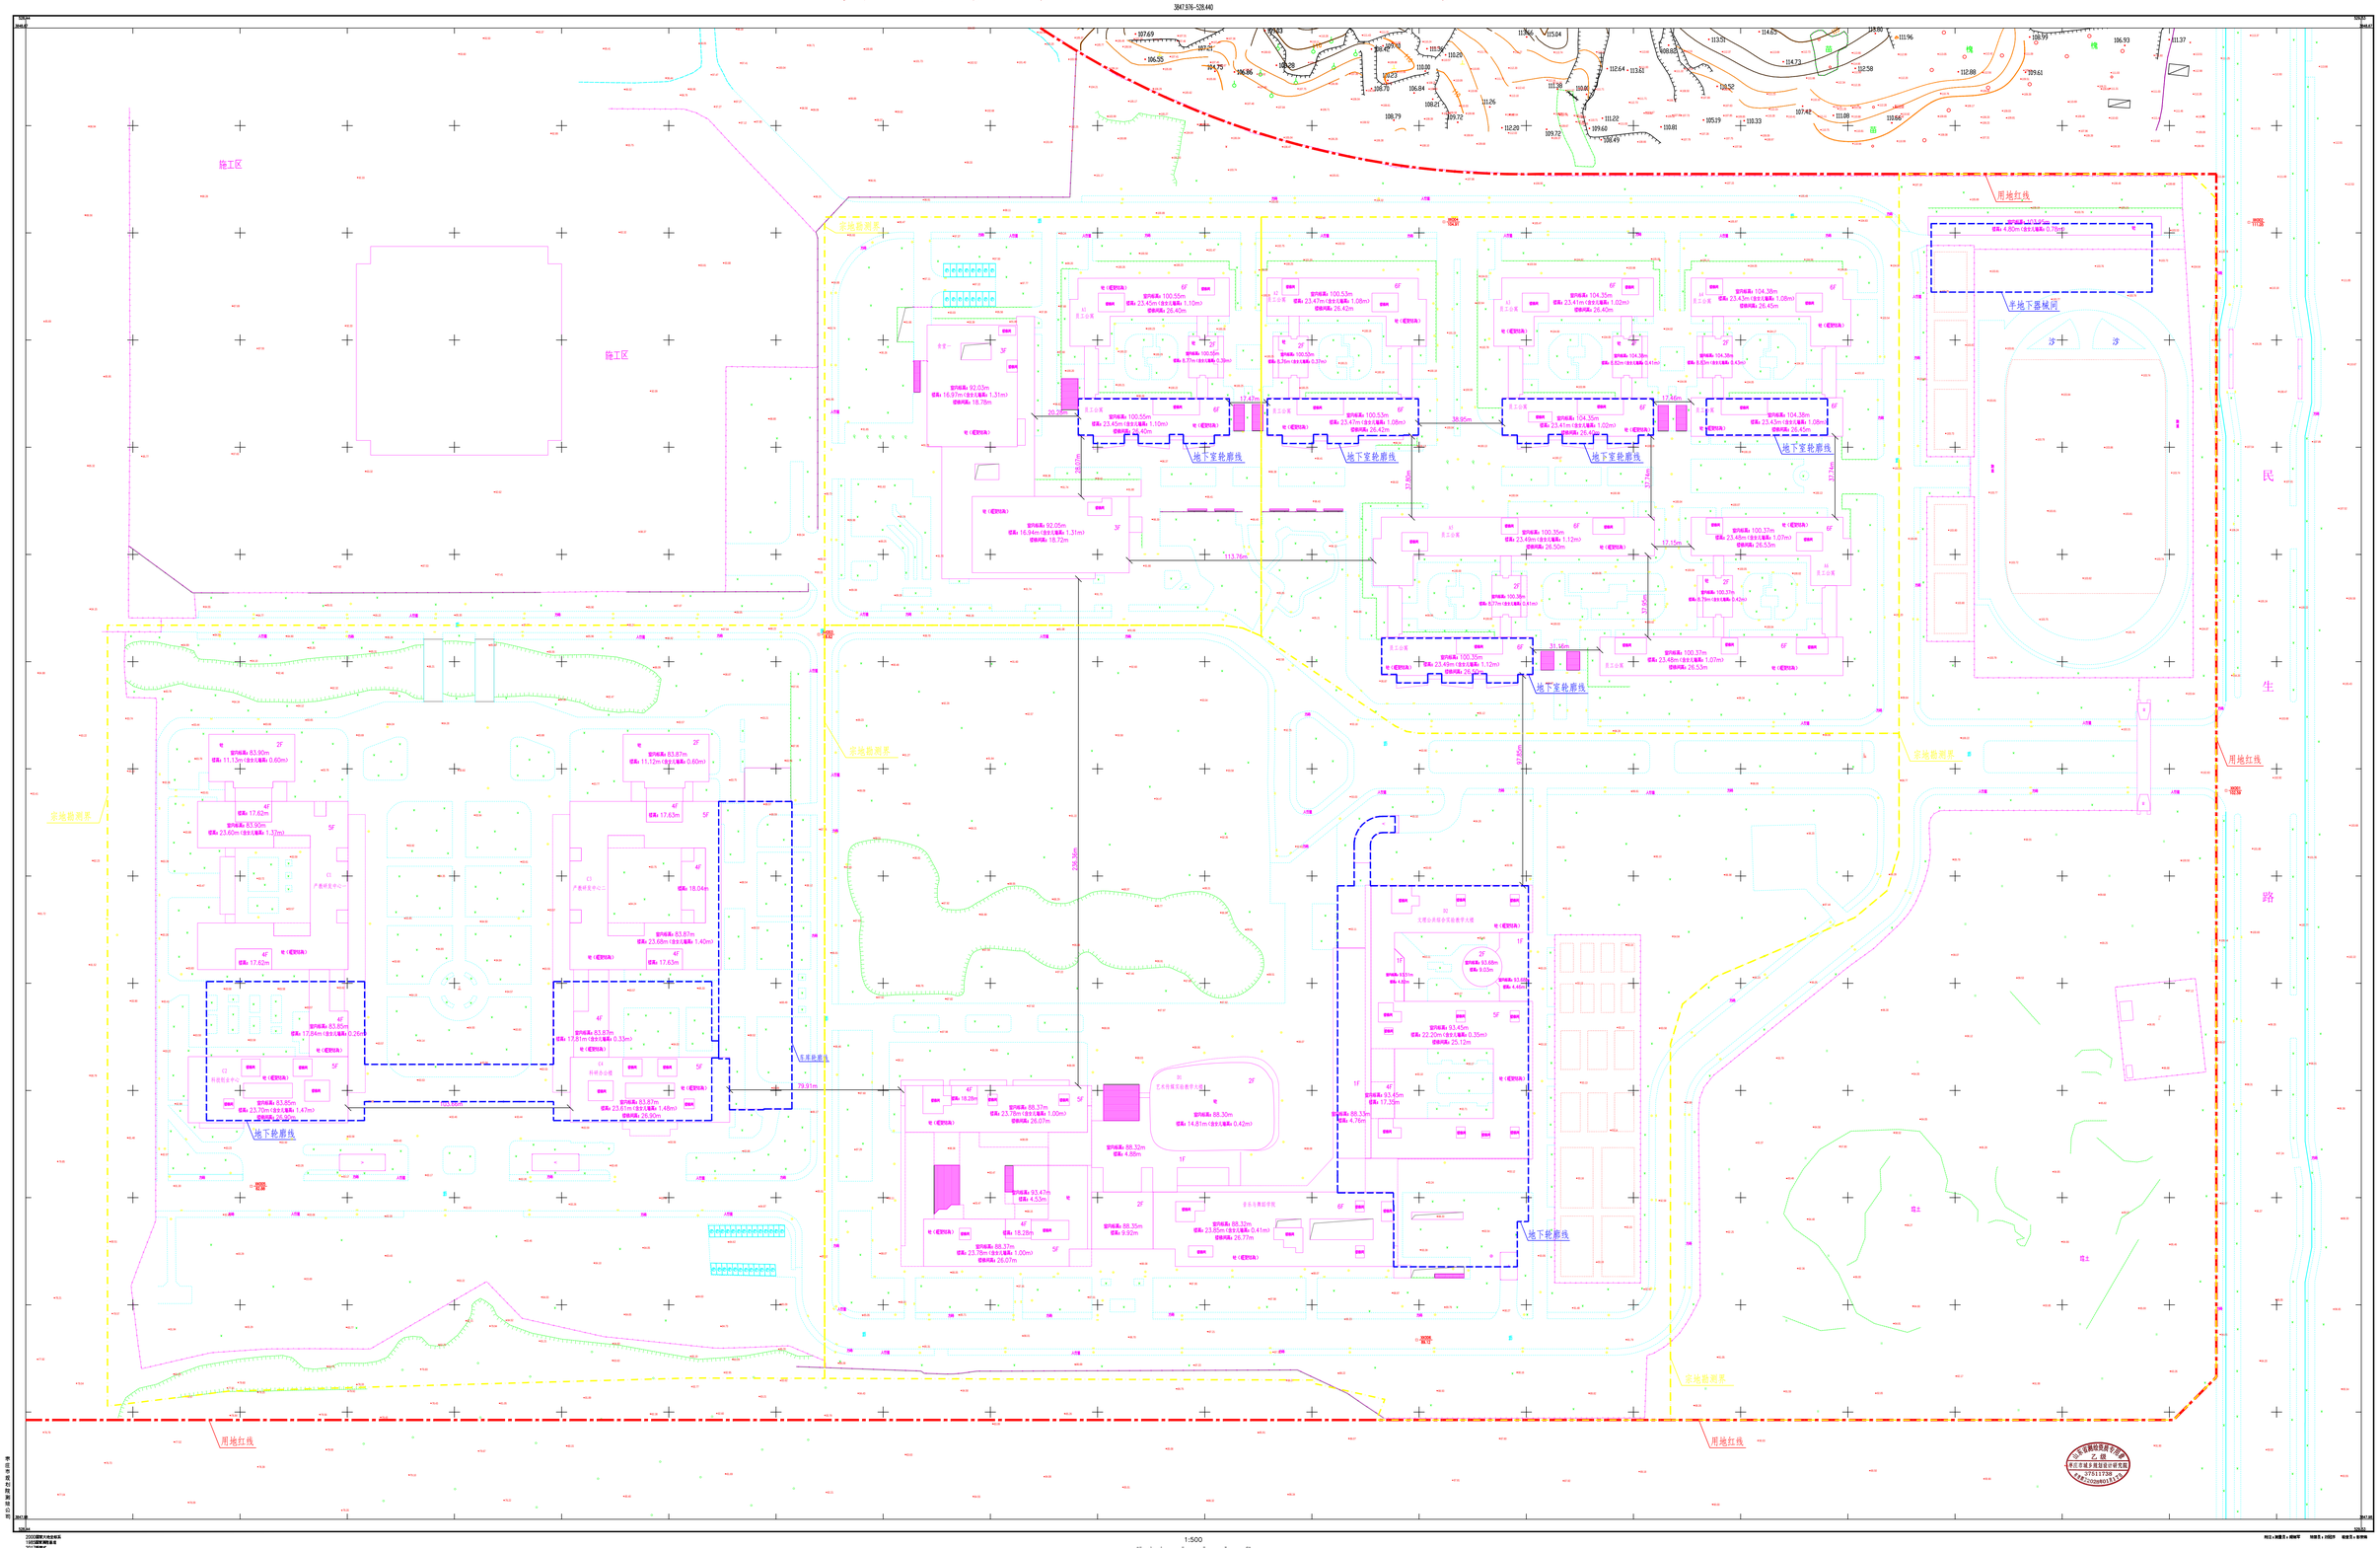枣庄科教创新示范园（一期）竣工图